



ผังบริเวณอาคารที่ทำการด้านศุลกากรท่าใหม่
มาตราส่วน 1:250

Project Name	Location	Project Architect	Structure Engineer	Electrical Engineer	Landscape Architect	Drawing Description	Dr Name
อาคารสำนักงานที่ทำการด้านศุลกากร	สำนักงานใหญ่ จังหวัดสงขลา	นายณัฐวิทย์ นิลสิงห์ ส.ศก. 3098	นายพรหมสิทธิ์ นิลสิงห์ ส.ศก. 16838	นายสุชาติ นิลสิงห์ ส.ศก. 3098		ผังบริเวณอาคารที่ทำการด้านศุลกากร	Project No.
Owner	Architect	Mechanical Engineer	Sanitary Engineer	Interior Designer			Drawn By
กรมศุลกากร	นายณัฐวิทย์ นิลสิงห์ ส.ศก. 2408	นายพรหมสิทธิ์ นิลสิงห์ ส.ศก. 3097	นายพิรุณ โชติฉวี ส.ศก. 9462				Checked By
			นายณเดชน์ โชติฉวี ส.ศก. 3097				Approved By
						มาตราส่วน 1:250	Date

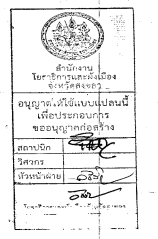

บริษัท สยามธรรมมณี จำกัด
STN
SIAM THAMMANON CO.,LTD.

AS-BUILT DRAWING

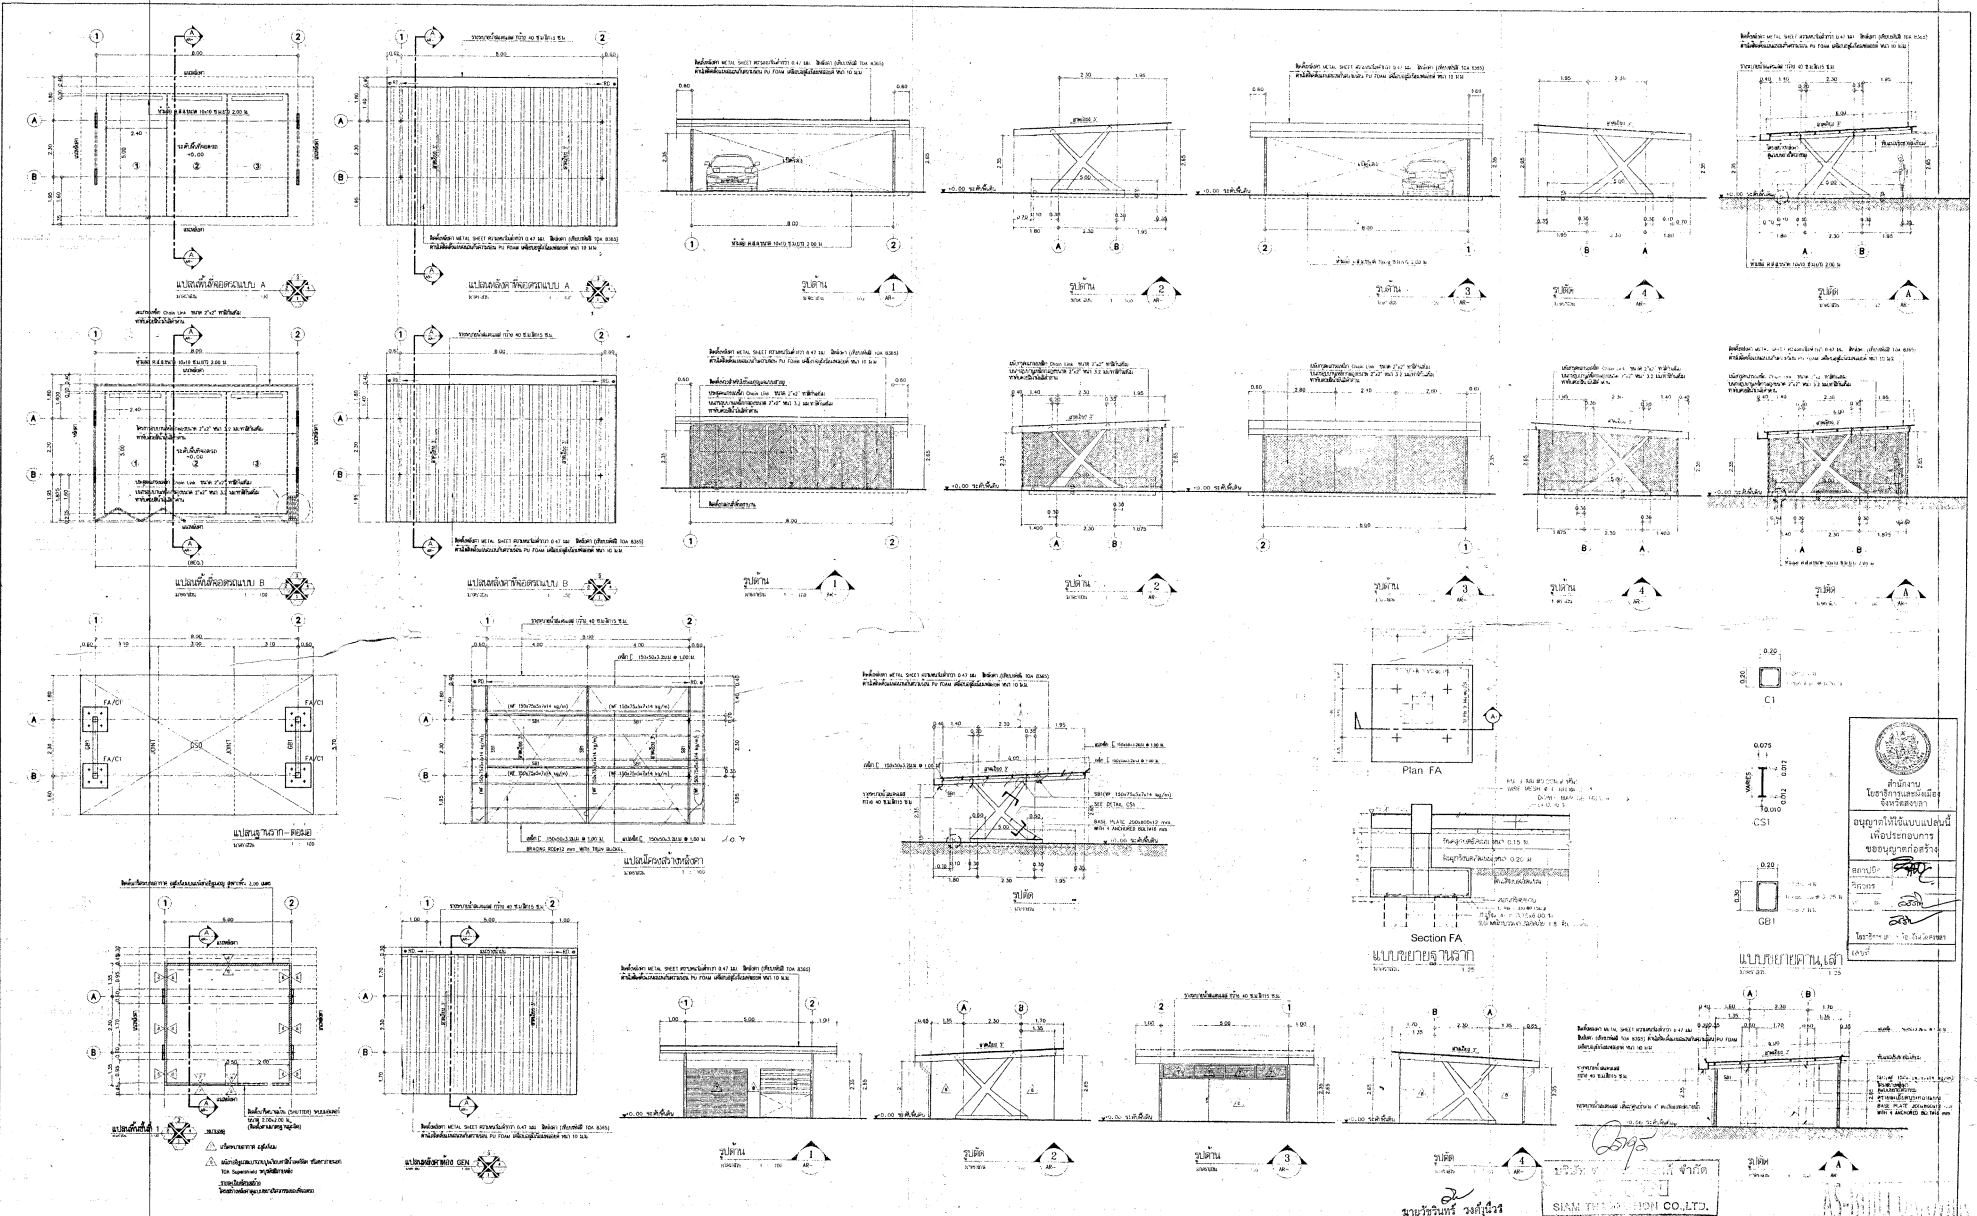

Note	Revision	Date	Description


Symbiose and Associated Co., Ltd.
 13/13 ซอยสุขุมวิท แขวงคลองเตย เขตคลองเตย กรุงเทพฯ 10110
 T / Fax : 0-2719-6199 Email: Symarchitect@yahoo.com




